



Приложение №1

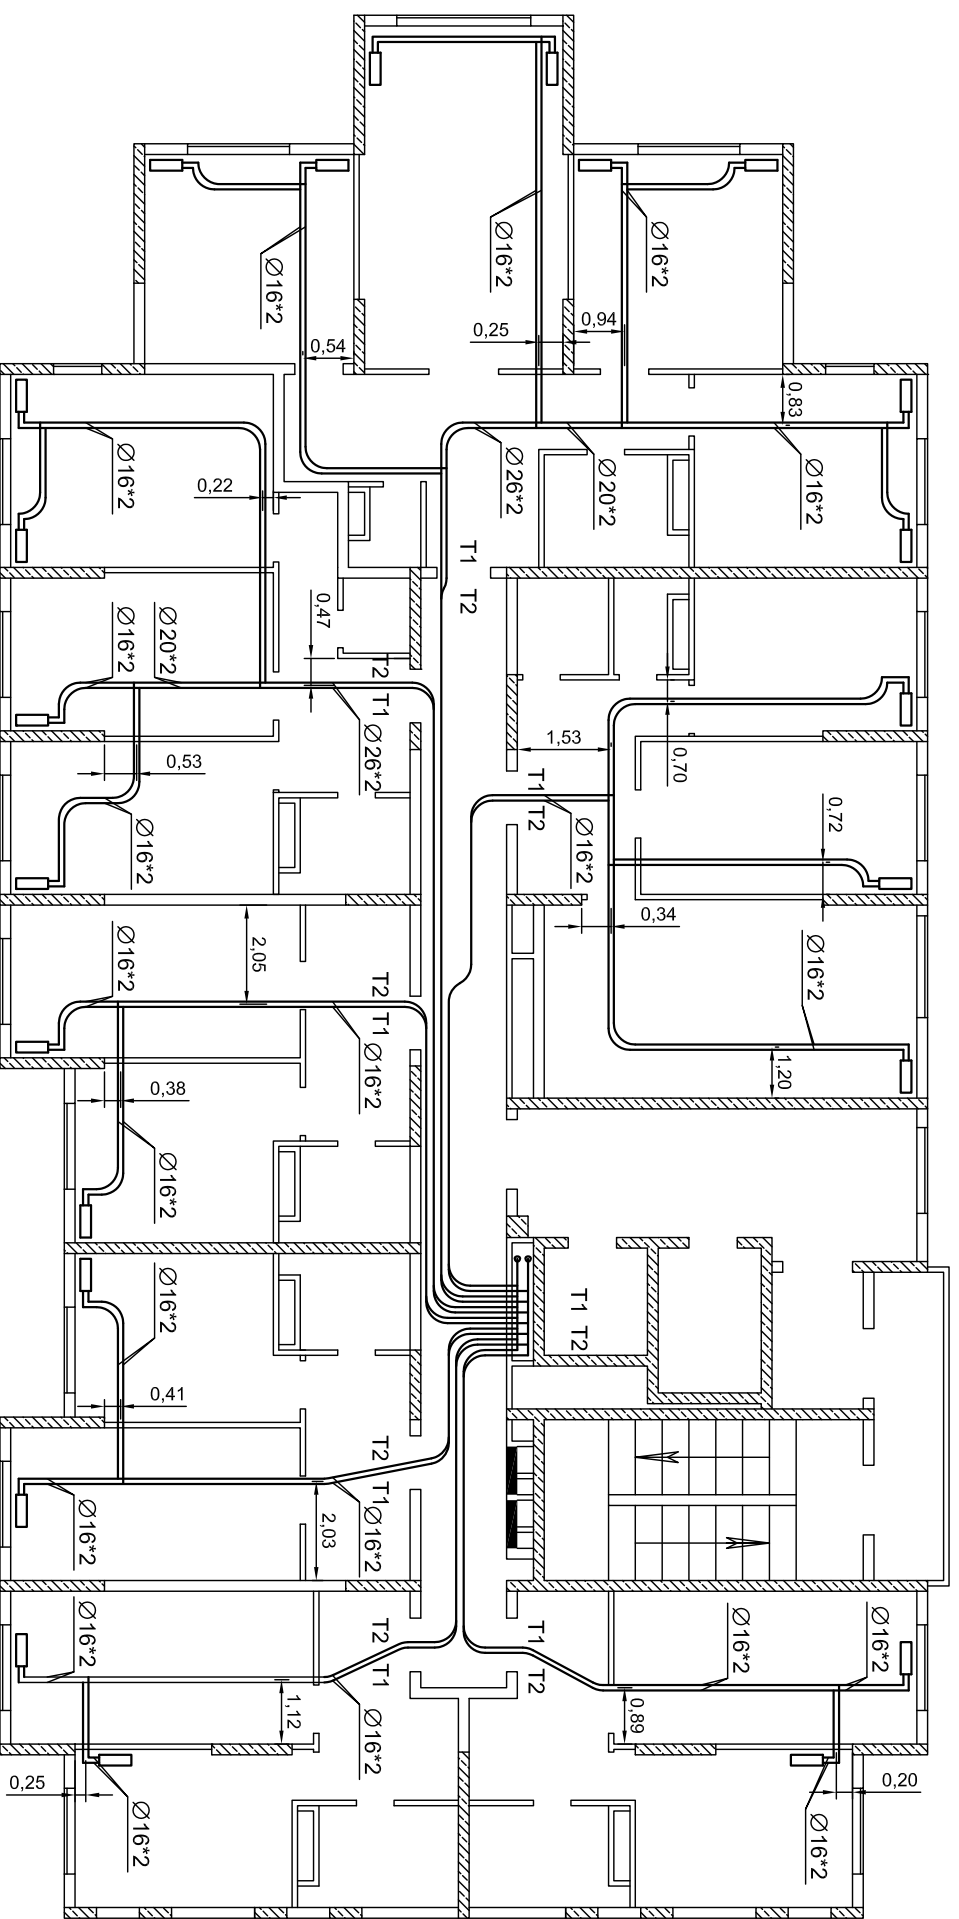

T1, T2 - сети отопления
Радиус изгиба трубы R = 400мм.
Расстояние между трубами L = 30мм.

[illegible]

Приложение №2

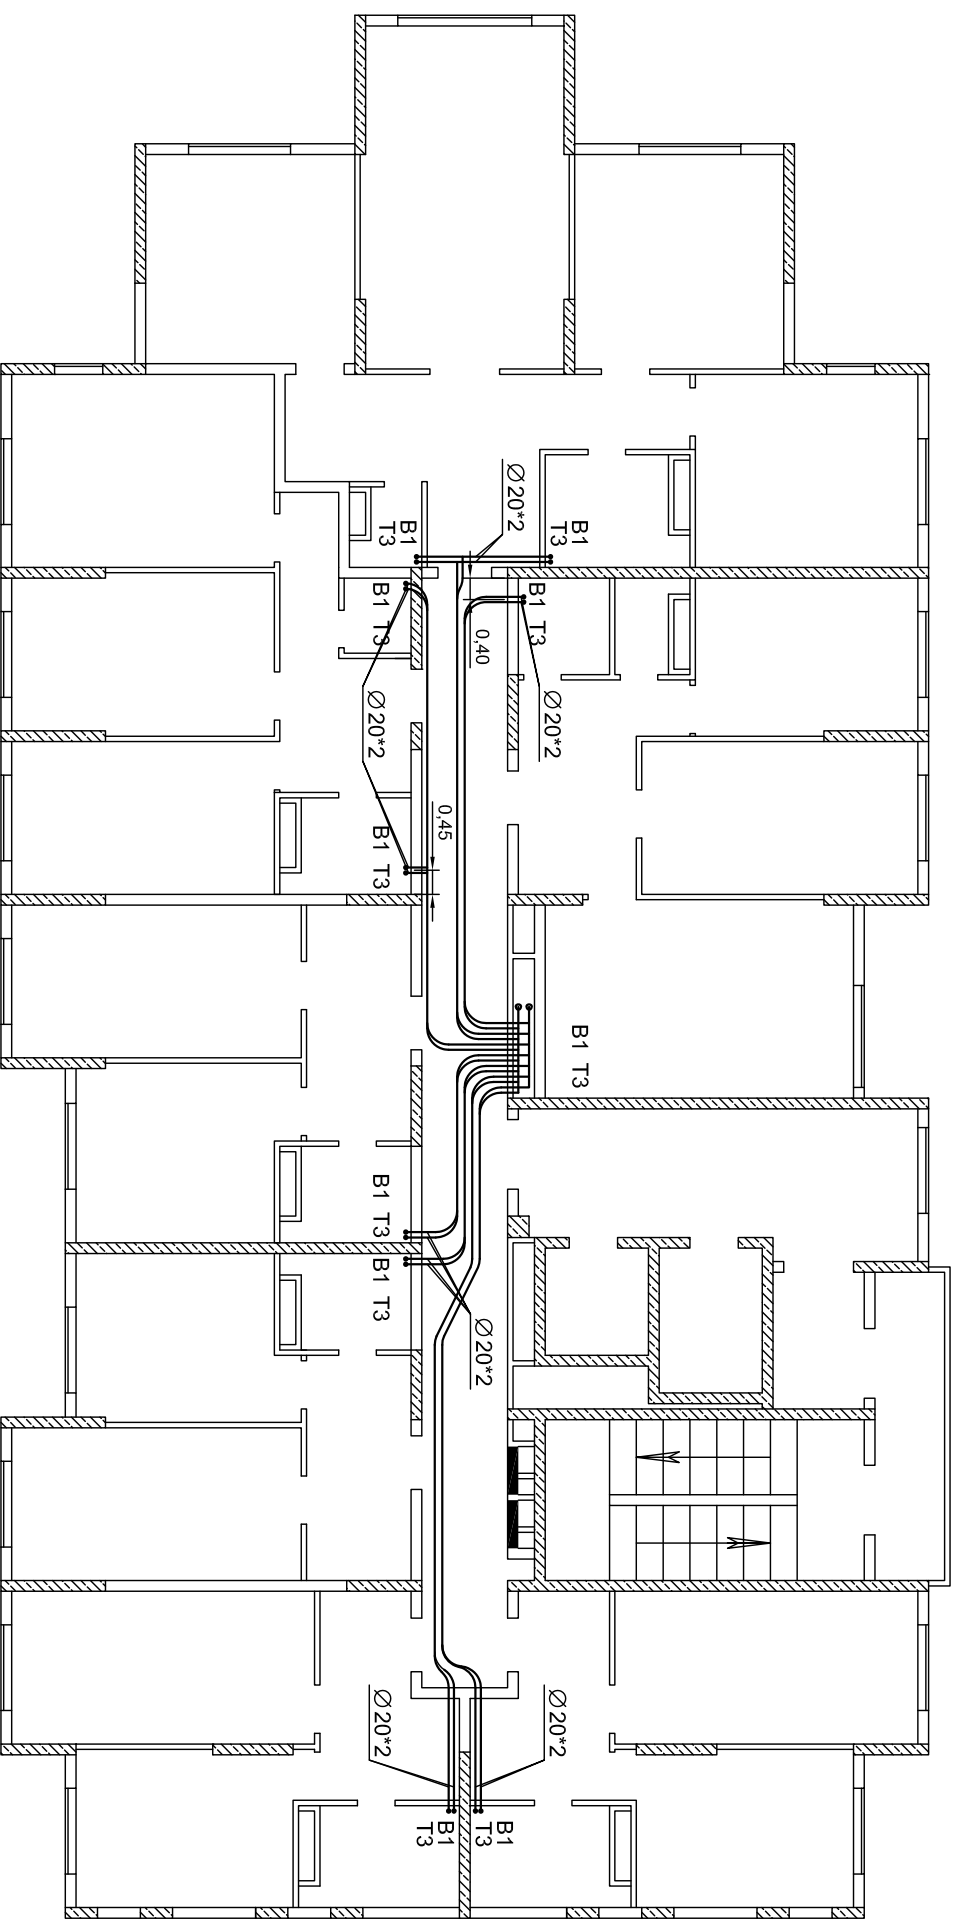

В1, Т3 - сети водоснабжения
Радиус изгиба трубы $R = 400\text{ мм}$.
Расстояние между трубами $L = 30\text{ мм}$.

							Исполнительная схема	Многоквартирные жилые дома с помещениями общественного назначения, восторженно-пристроенными детскими садами, подземными автостоянками, трансформаторные подстанции, газовая котельная по ул. Водопроводная в Октябрьском районе.	
Изм.	Кол. уч.	Лист	Недоп.	Подпись	Дата	Многоквартирный жилой дом. (1-й этап строительства) Секция 1			
Выполнил		Павловский				Стация		Лист	Листов
						ИС		1	
Согласован Тедорошвили							План 2-20 этажа. Прокладка труб для сетей водоснабжения в подготовке пола		
						ЗАО фирма "Ремсантахмонтаж"			