



Приложение №1

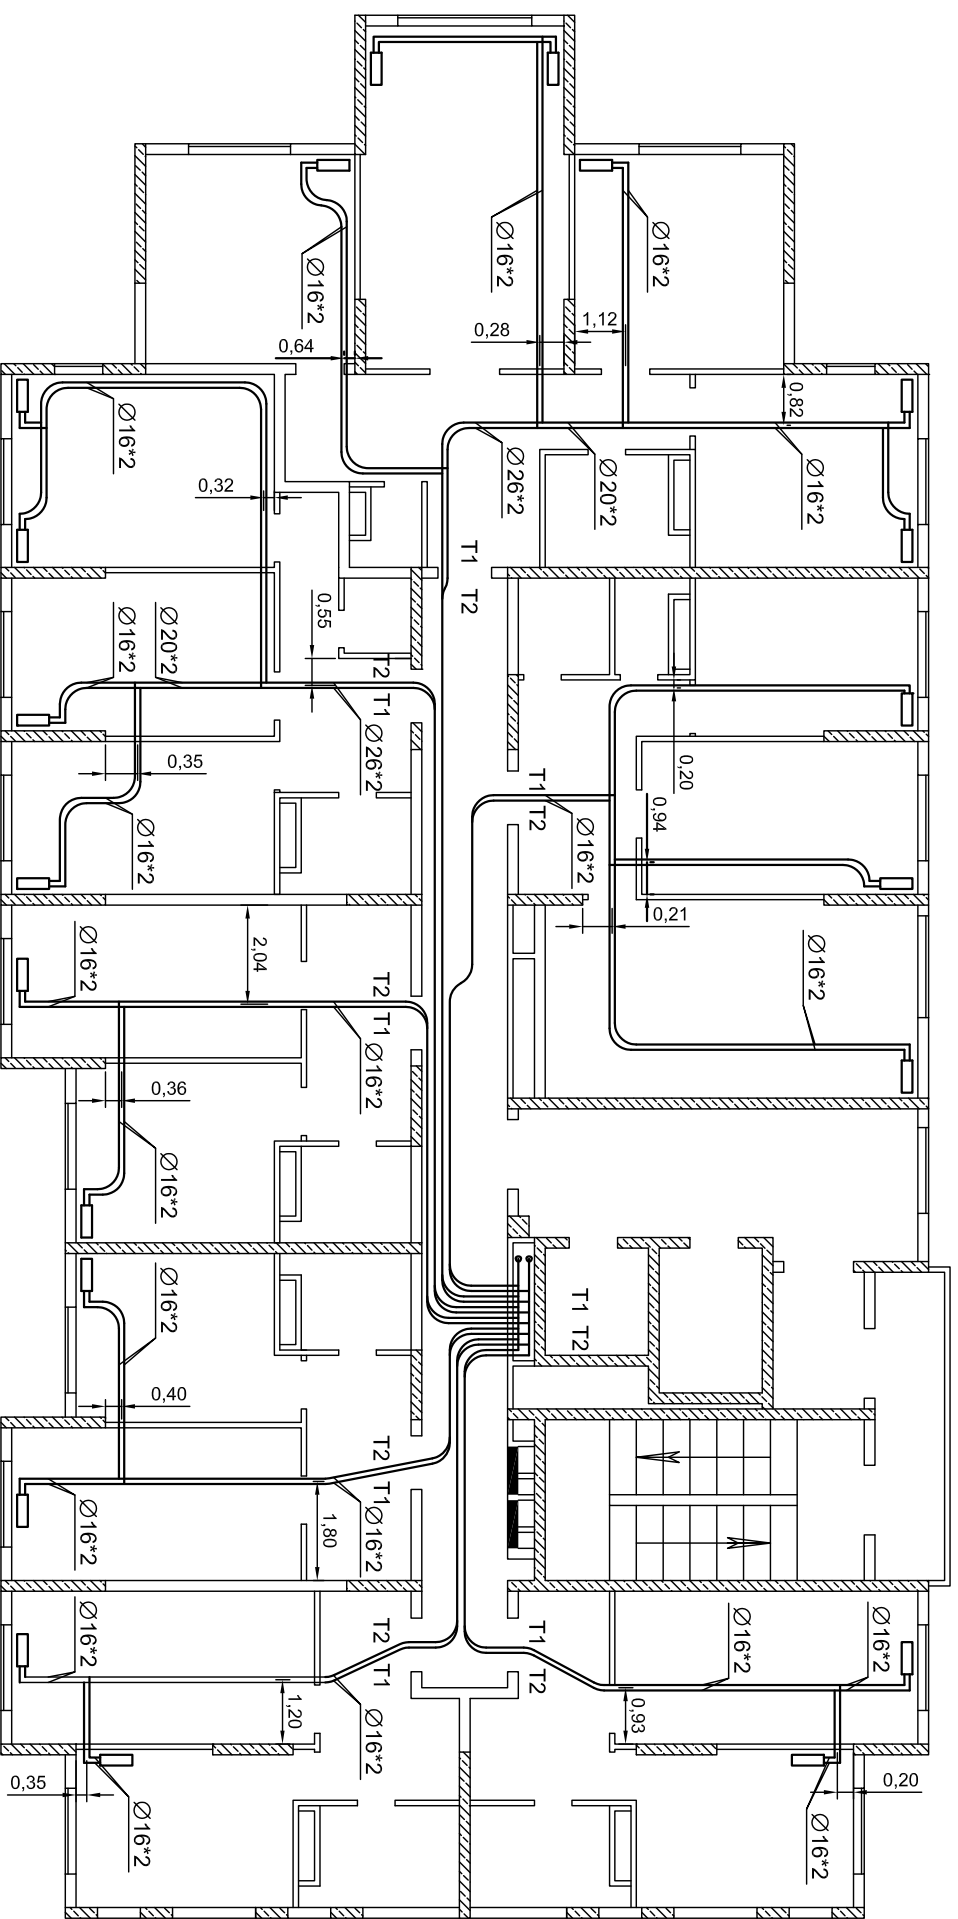

T1, T2 - сети отопления
Радиус изгиба трубы R = 400мм.
Расстояние между трубами L = 30мм.

[illegible]

Приложение №2

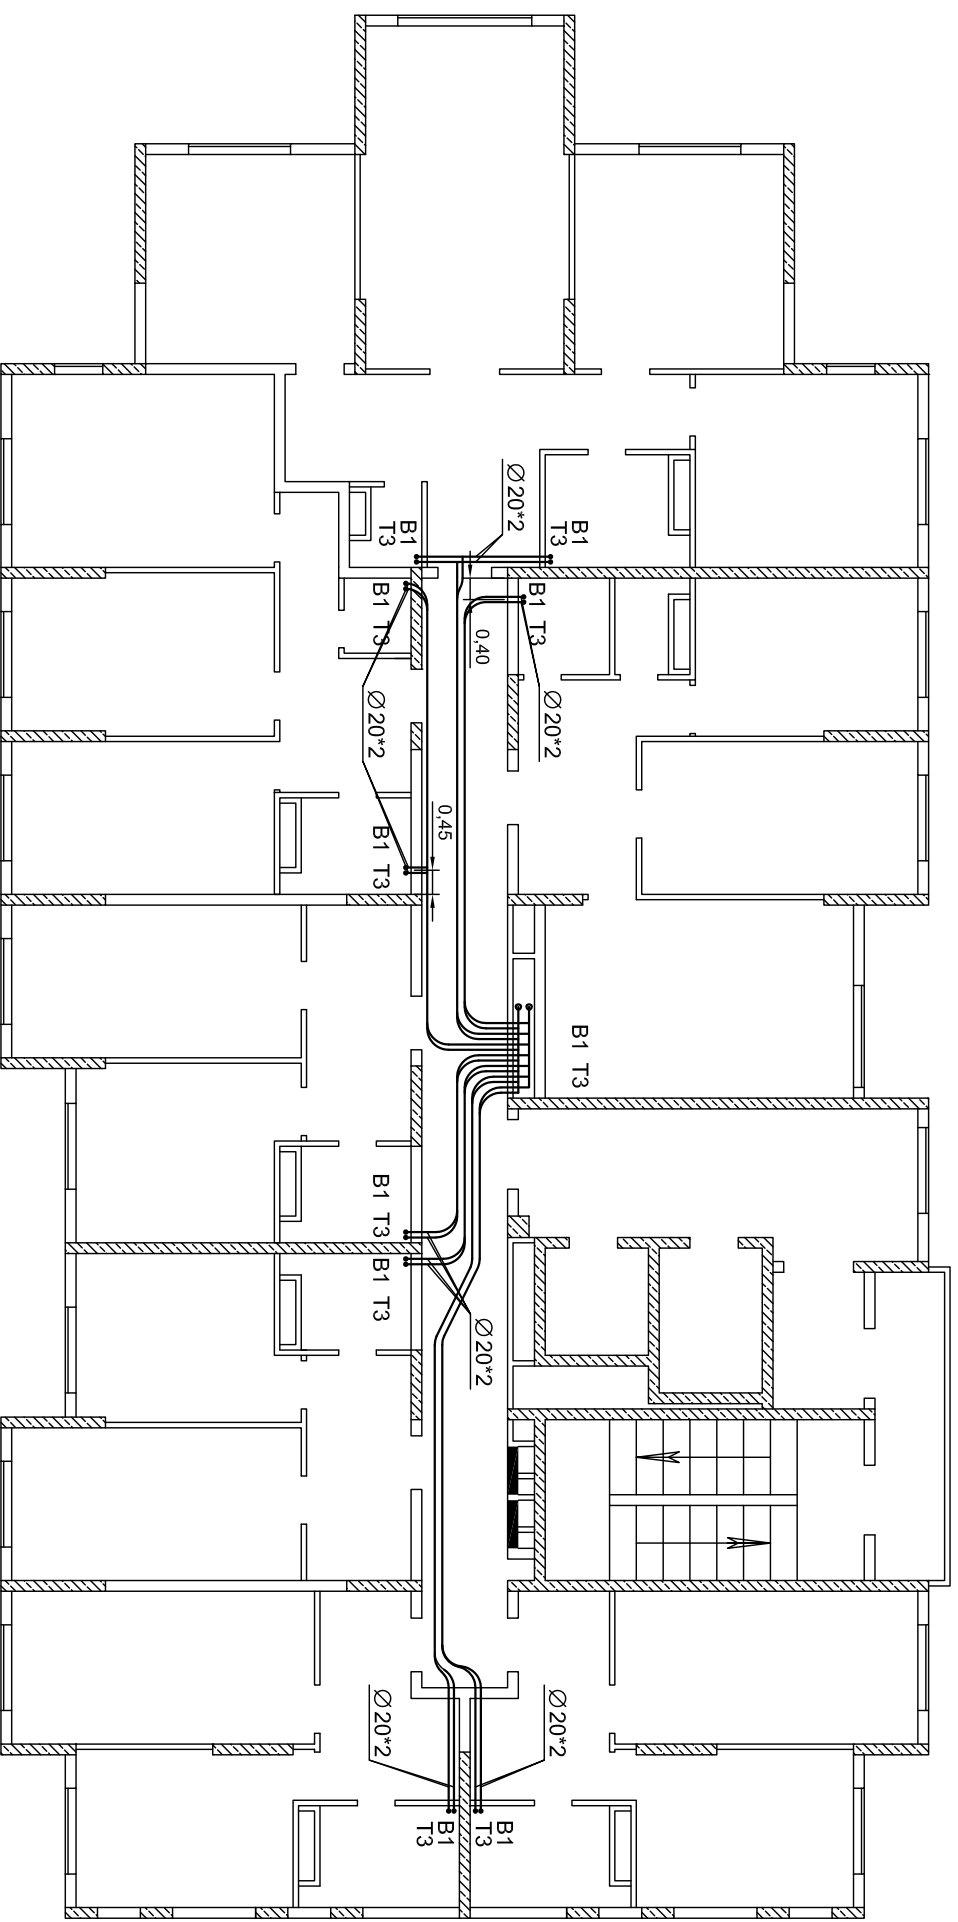

В1, Т3 - сети водоснабжения
Радиус изгиба трубы $R = 400\text{ мм}$.
Расстояние между трубами $L = 30\text{ мм}$.

							Исполнительная схема
							Многоквартирный жилой дом с помещениями общественного назначения, восторженно-пристроенными детскими садами, подземными автостоянками, трансформаторные подстанции, газовая котельная по ул. Водопроводная в Октябрьском районе.
Изм.	Коп у ч	Лист	Недоп	Подпись	Дата		Многоквартирный жилой дом. (1-й этап строительства) Секция 1
Выполнил	Павловский						
Согласован	Геодезистами						План 2-20 этажа. Прокладка труб для сетей водоснабжения в подготовке пола
							ЗАО фирма "Ремсантахмонтаж"