


T1, T2 - сети отопления
Радиус изгиба трубы R = 400мм.
Расстояние между трубами L = 30мм.

						Исполнительная схема		
						Многоквартирные жилые дома с помещениями общественного назначения, восторженно-пристроенными детскими садами, подземными автостоянками, трансформаторные подстанции, газовая котельная по ул. Водопроводная в Октябрьском районе.		
Изм.	Кол.уч	Лист	Надок	Подпись	Дата	Многоквартирный жилой дом. (1-й этап строительства) Секция 3	Стадия	Лист
Выполнил	Павловский						ИС	1
Согласовал	Тевдоршвили					План 5 этажа. Прокладка труб для сетей отопления в подготовке пола	ЗАО фирма "Ремсантехмонтаж"	

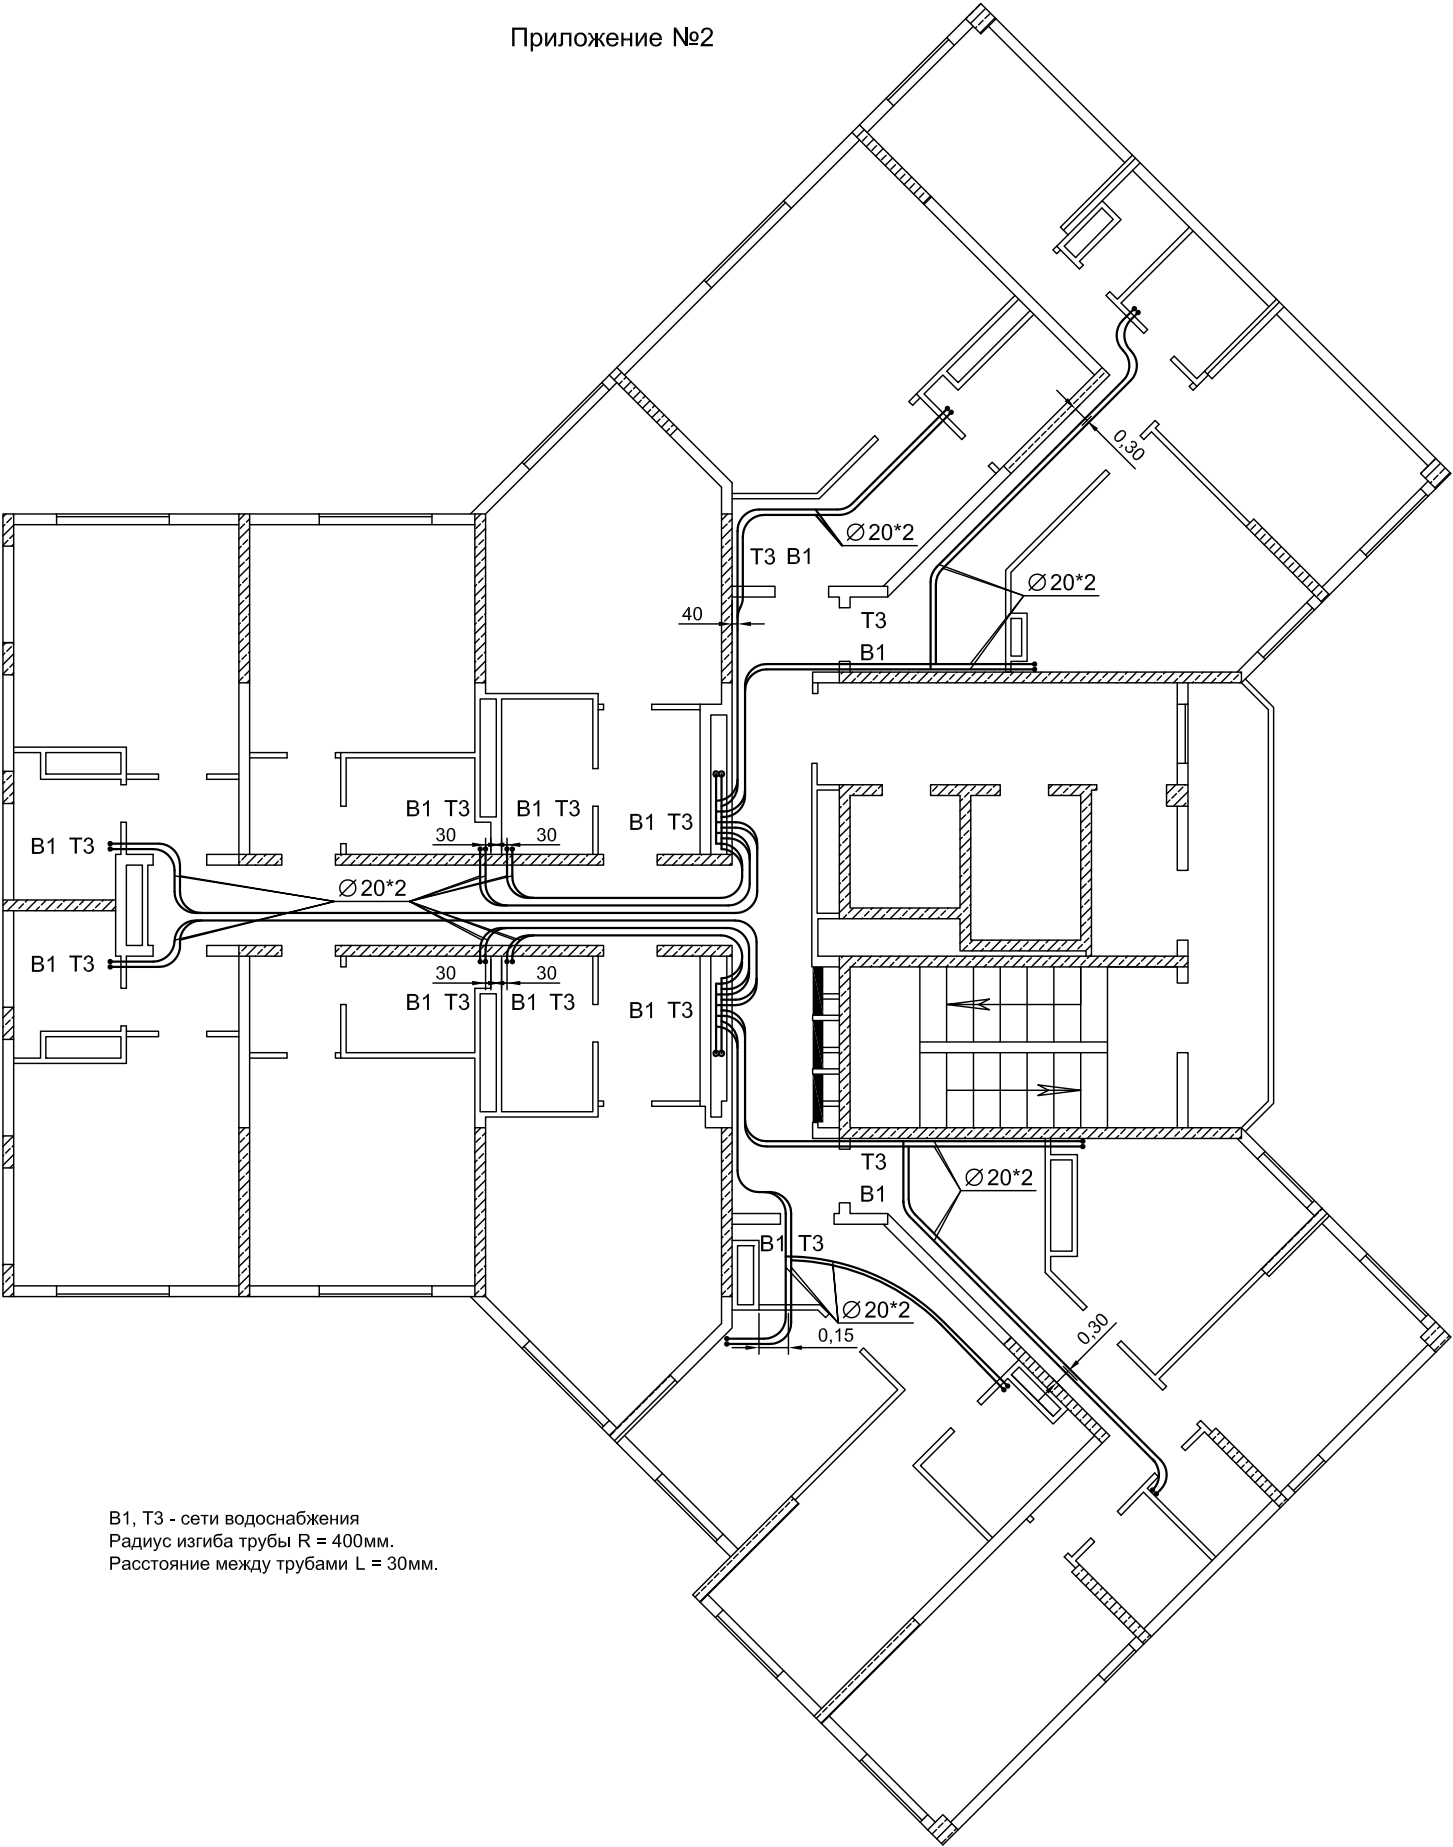

В1, Т3 - сети водоснабжения
Радиус изгиба трубы R = 400мм.
Расстояние между трубами L = 30мм.

						Исполнительная схема			
						Многоквартирные жилые дома с помещениями общественного назначения, восторенно-пристроенными детскими садами , подземными автостоянками, трансформаторные подстанции , газовая котельная по ул. Водопроводная в Октябрьском районе.			
Изм.	Кол.уч	Лист	Надок	Подпись	Дата	Многоквартирный жилой дом . (1-й этап строительства) Секция 3	Стадия	Лист	Листов
Выполнил	Павловский						ИС	1	
Согласовал	Тевдоршвили					План 5 этажа. Прокладка труб для сетей водоснабжения в подготовке пола	ЗАО фирма "Ремсантехмонтаж"		