


Приложение №1

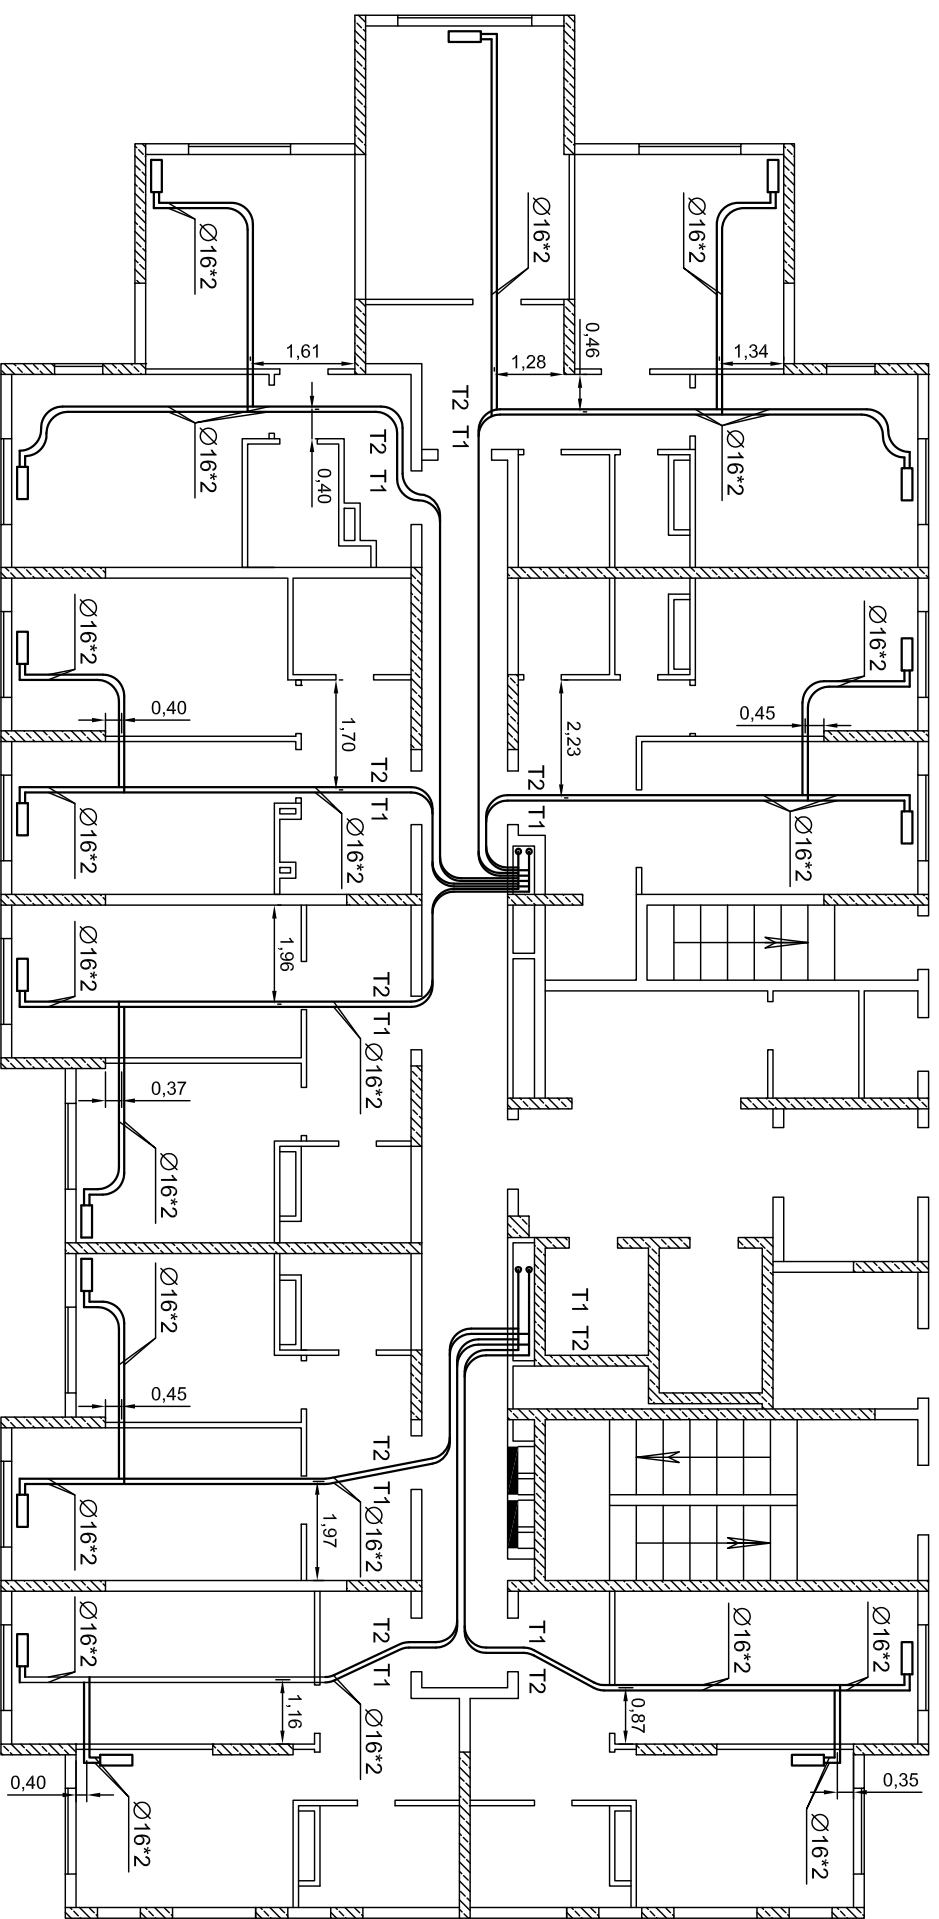

T1, T2 - сети отопления
Радиус изгиба трубы R = 400мм.
Расстояние между трубами L = 30мм.

						Исполнительная схема				
						Многоквартирные жилые дома с помещениями общественного назначения, восторженно-пристроенными детскими садами, подземными автостоянками, трансформаторные подстанции, газовая котельная по ул. Водопроводная в Октябрьском районе.				
Изм.	Кол	уч	Лист	Недоп	Подпись	Дата	Многоквартирный жилой дом. (1-й этап строительства) Секция 1	Страница	Лист	Листов
Выполнил	Павловский									
Согласован	Геодезический						План 1 этажа. Прокладка труб для сетей отопления в подготовке пола	ИС	1	