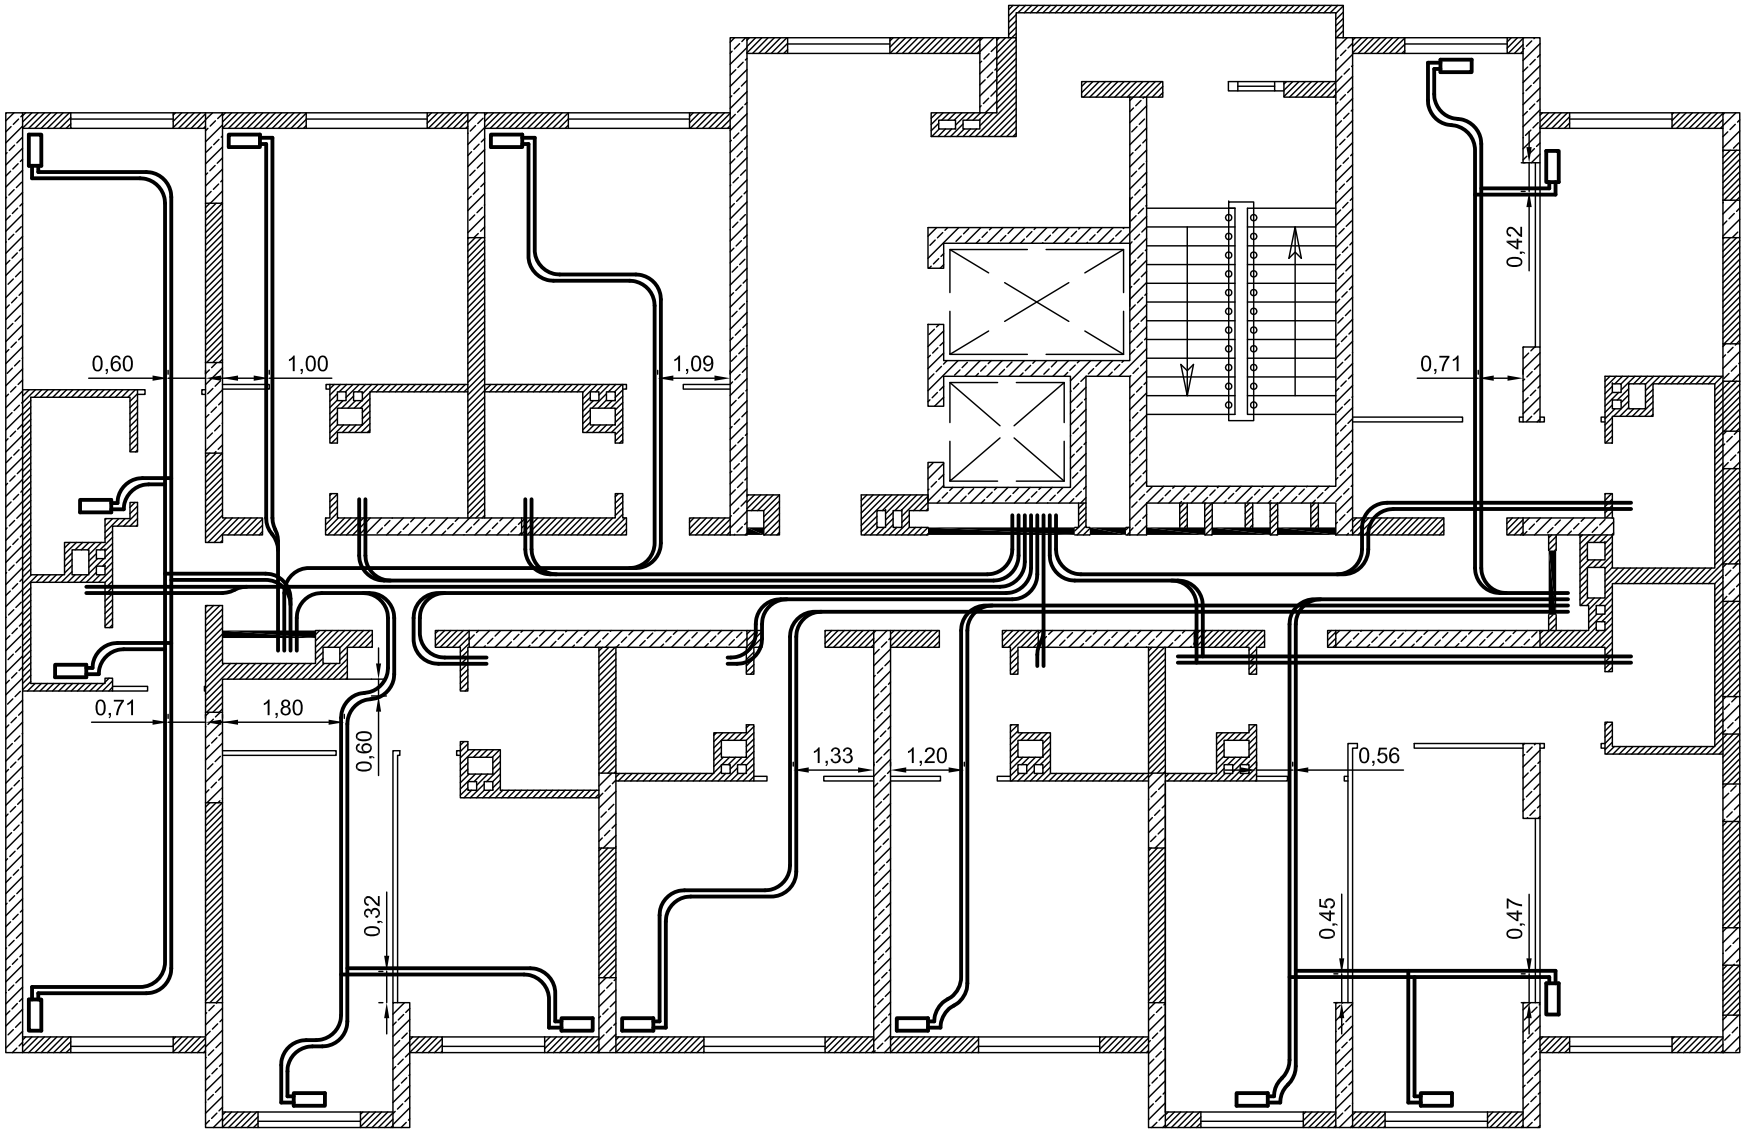

						Исполнительная схема		
						Многоквартирные жилые дома с помещениями общественного назначения, встроенно-пристроенными детскими садами, подземными автостоянками, трансформаторные подстанции, газовая котельная по ул. Водопроводная в Октябрьском районе.		
Изм.	Кол.уч	Лист	№док	Подпись	Дата			
Выполнил		Павловский			05.17.	Многоквартирный жилой дом. (5-й этап строительства) Секция 11	Стадия	Лист	Листов
							ИС	1	
Проверил		Игнатов			05.17.				
						План 3 этажа. Прокладка труб для сетей отопления и водоснабжения в подготовке пола	ООО фирма "Ремсантехмонтаж"		