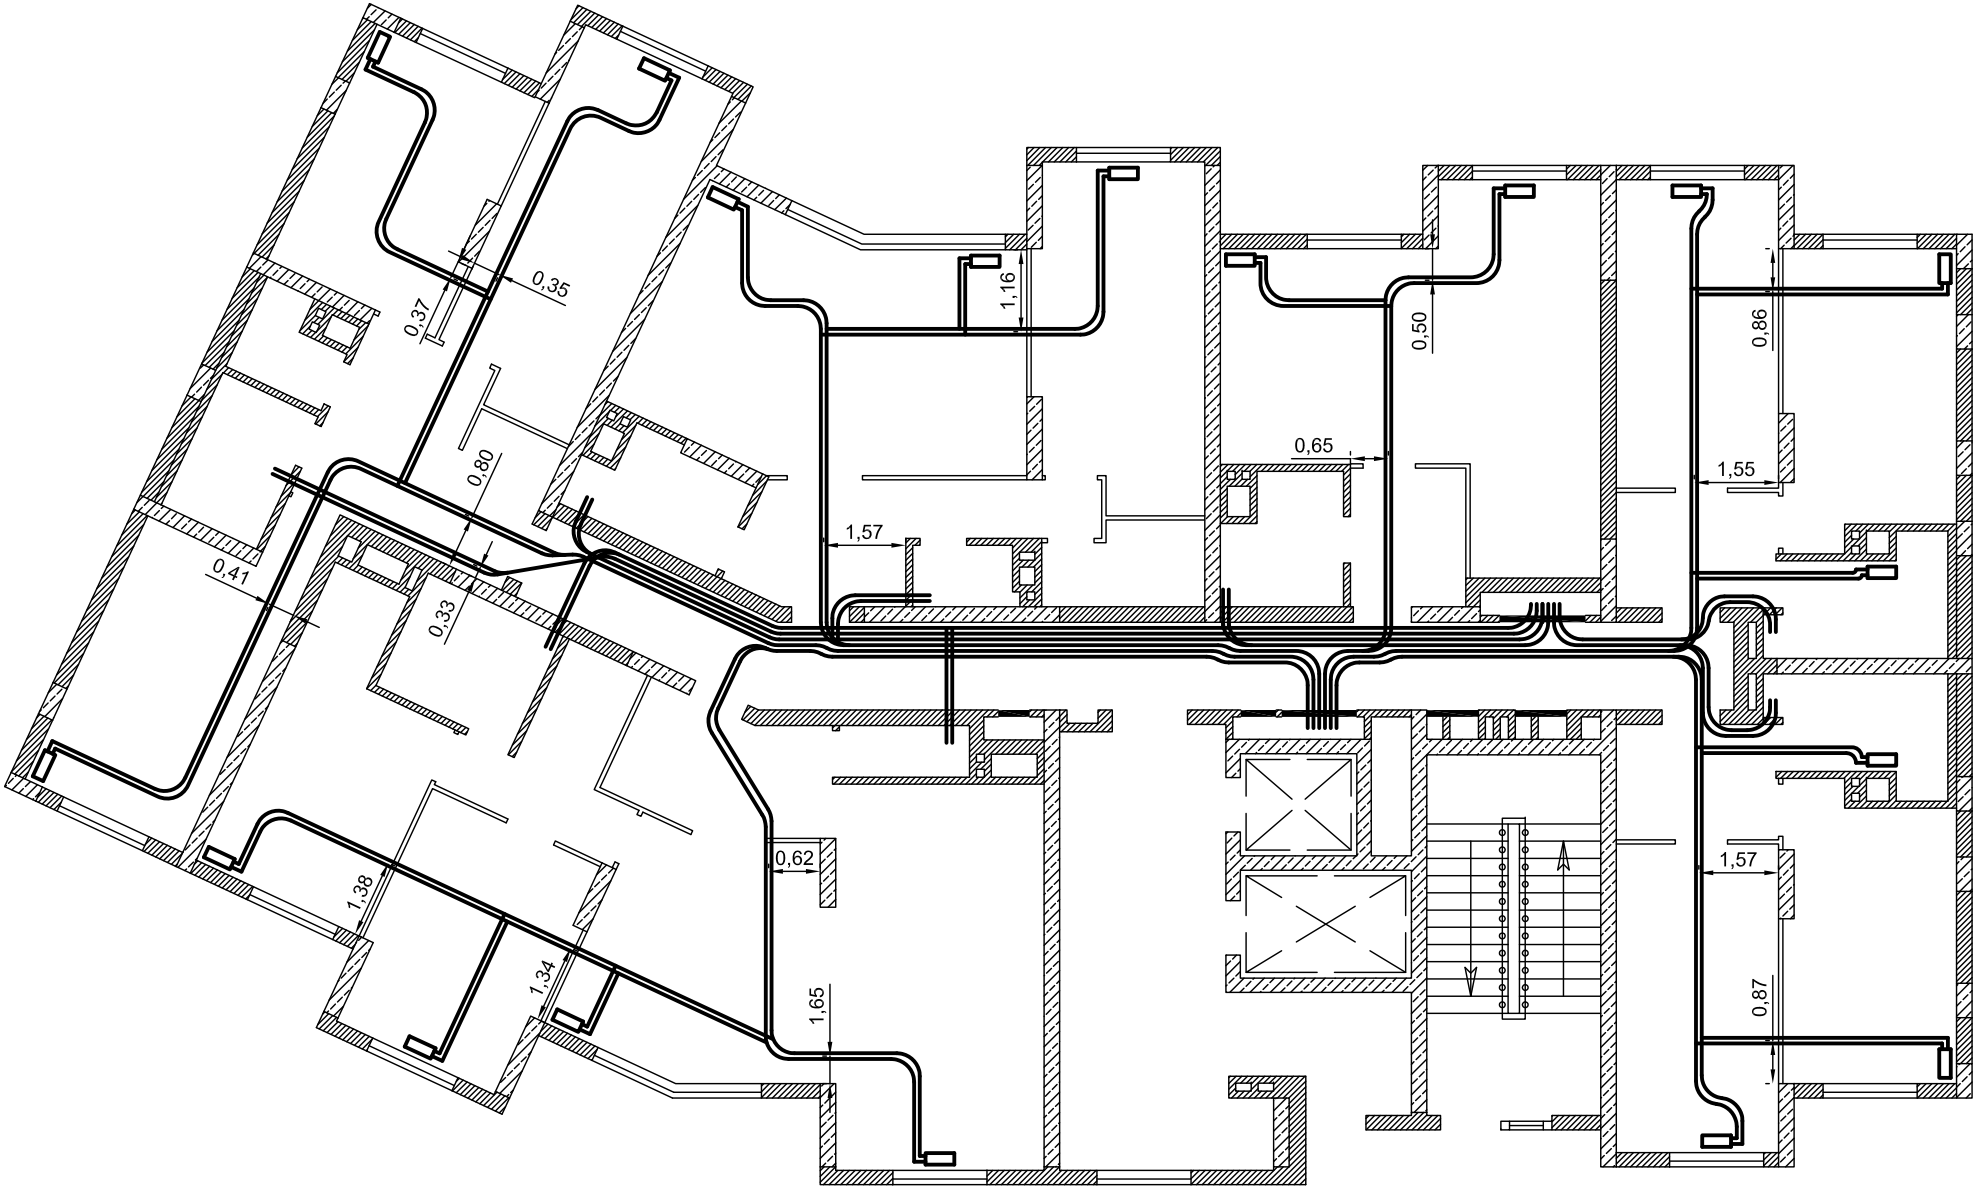


# Исполнительная схема

Многоквартирные жилые дома с помещениями общественного назначения, встроенно-пристроенными детскими садами, подземными автостоянками, трансформаторные подстанции, газовая котельная по ул. Водопроводная в Октябрьском районе.

| Изм. | Кол.уч | Лист | №док | Подпись | Дата |
|---|---|---|---|---|---|
| Выполнил | | Павловский | | | 09.17. |
| Проверил | | Игнатов | | | 09.17. |

Многоквартирный жилой дом.
(5-й этап строительства)
Секция 12

| Стадия | Лист | Листов |
|---|---|---|
| ИС | 1 | |

План 8 этажа.
Прокладка труб для сетей отопления и водоснабжения в подготовке пола

ООО фирма "Ремсантехмонтаж"