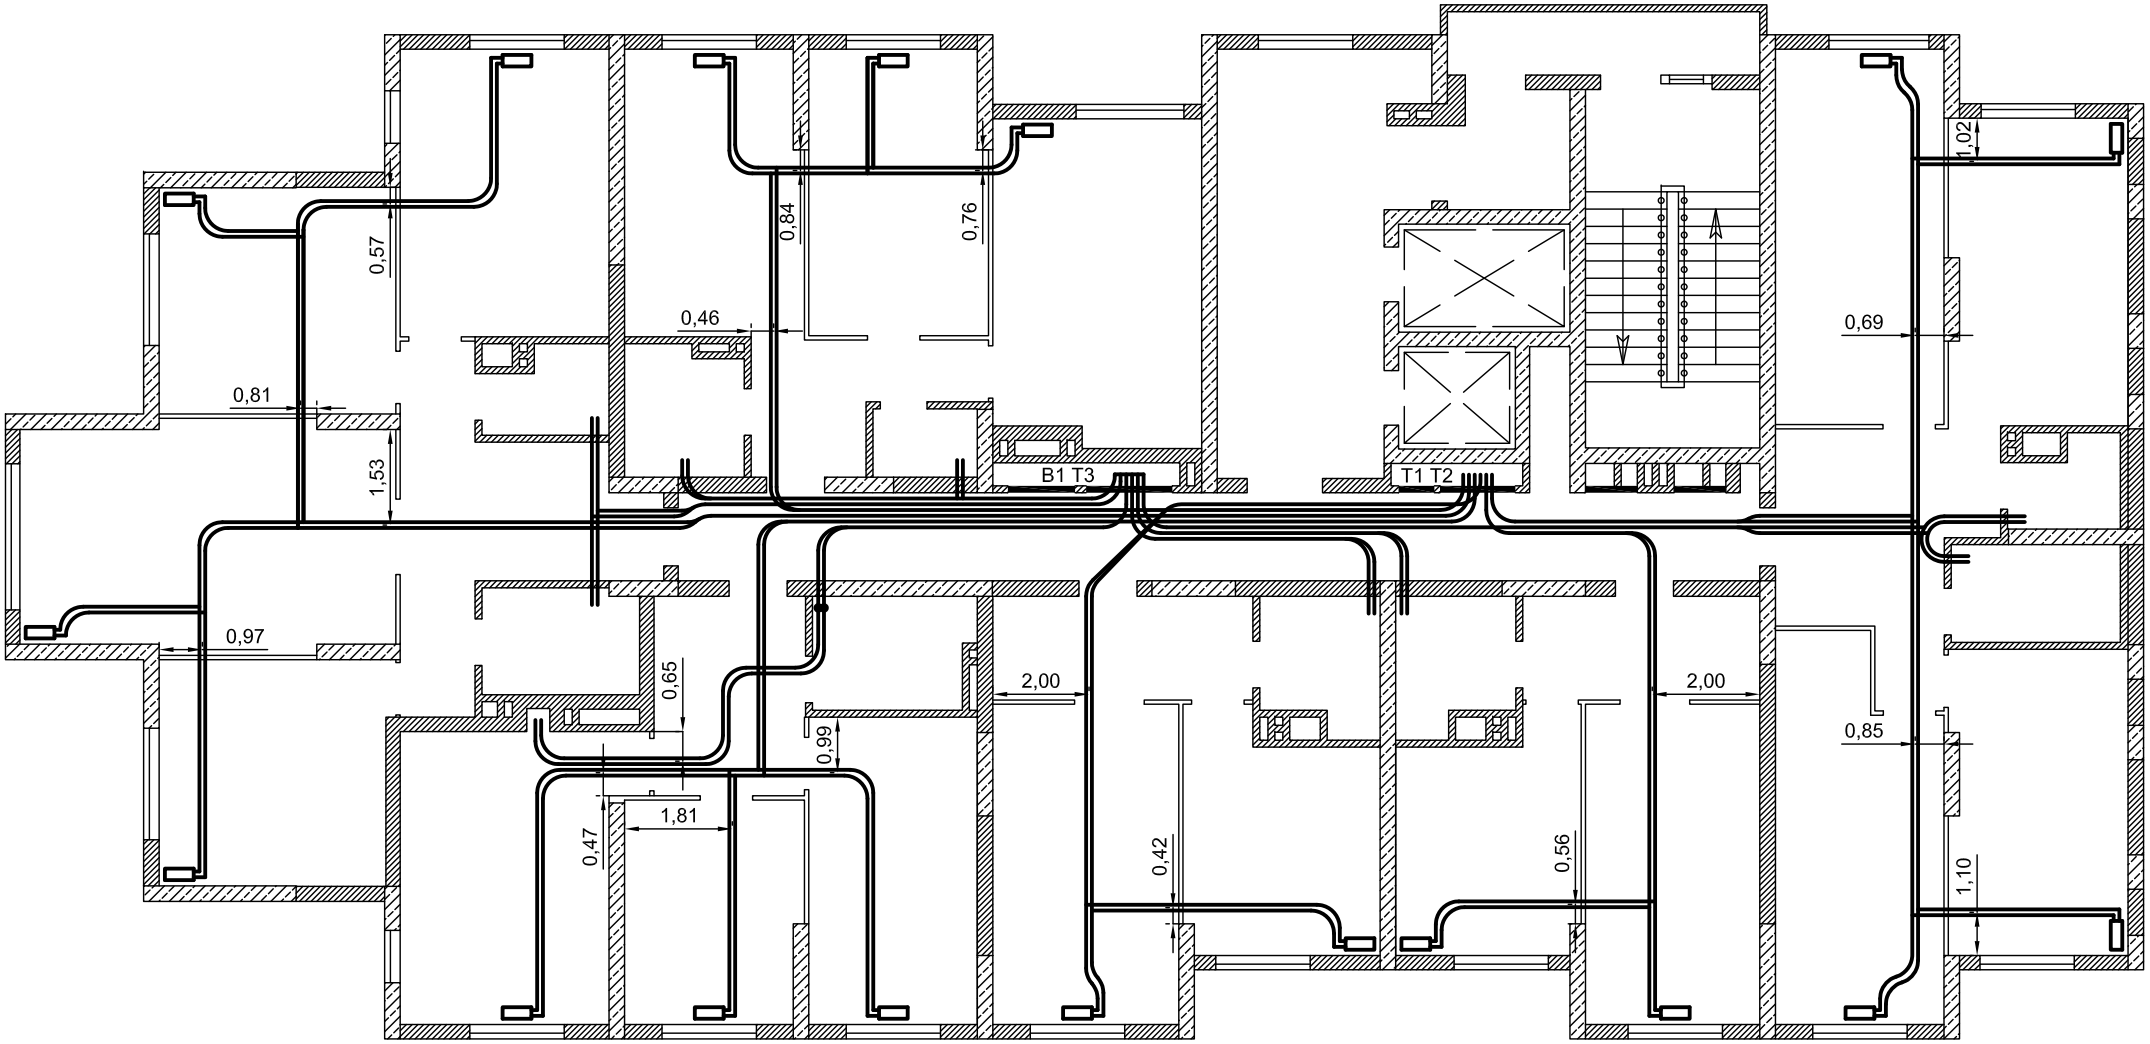

						Исполнительная схема
Изм.	Кол.уч	Лист	№док	Подпись	Дата	Многоквартирные жилые дома с помещениями общественного назначения, встроенно-пристроенными детскими садами, подземными автостоянками, трансформаторные подстанции, газовая котельная по ул. Водопроводная в Октябрьском районе.
Выполнил		Павловский			09.17.	Многоквартирный жилой дом. (5-й этап строительства) Секция 13
Проверил		Игнатов			09.17.	
						План 15 этаж. Прокладка труб для сетей отопления и водоснабжения в подготовке пола.

Стадия	Лист	Листов
ИС	1	

ООО фирма "Ремсантехмонтаж"