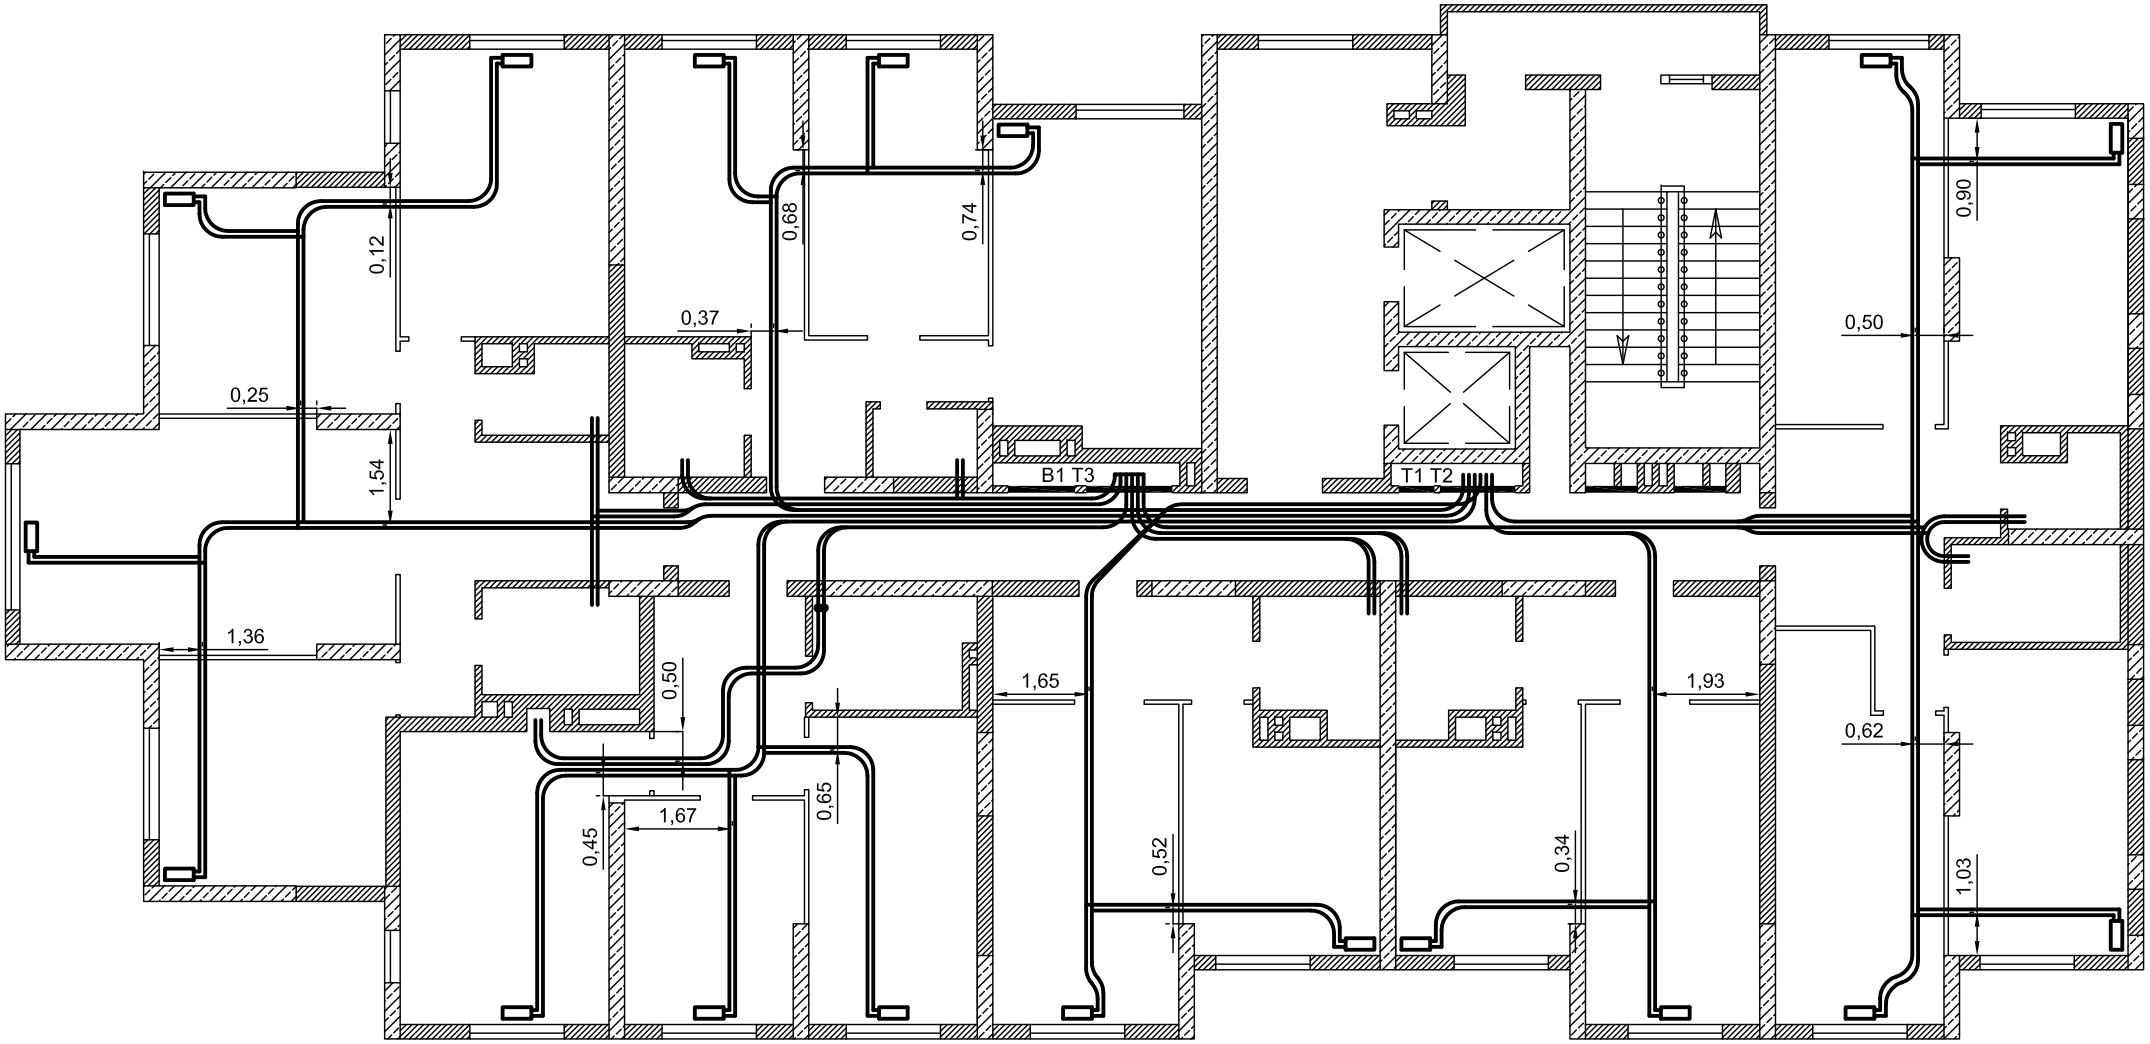

						Исполнительная схема		
						Многоквартирные жилые дома с помещениями общественного назначения, встроенно-пристроенными детскими садами, подземными автостоянками, трансформаторные подстанции, газовая котельная по ул. Водопроводная в Октябрьском районе.		
Изм.	Кол.уч	Лист	№док	Подпись	Дата			
Выполнил		Павловский			08.17.	Многоквартирный жилой дом. (5-й этап строительства) Секция 13	Стадия	Лист	Листов
							ИС	1	
Проверил		Игнатов			08.17.				
						План 4 этаж. Прокладка труб для сетей отопления и водоснабжения в подготовке пола.	ООО фирма "Ремсантехмонтаж"		