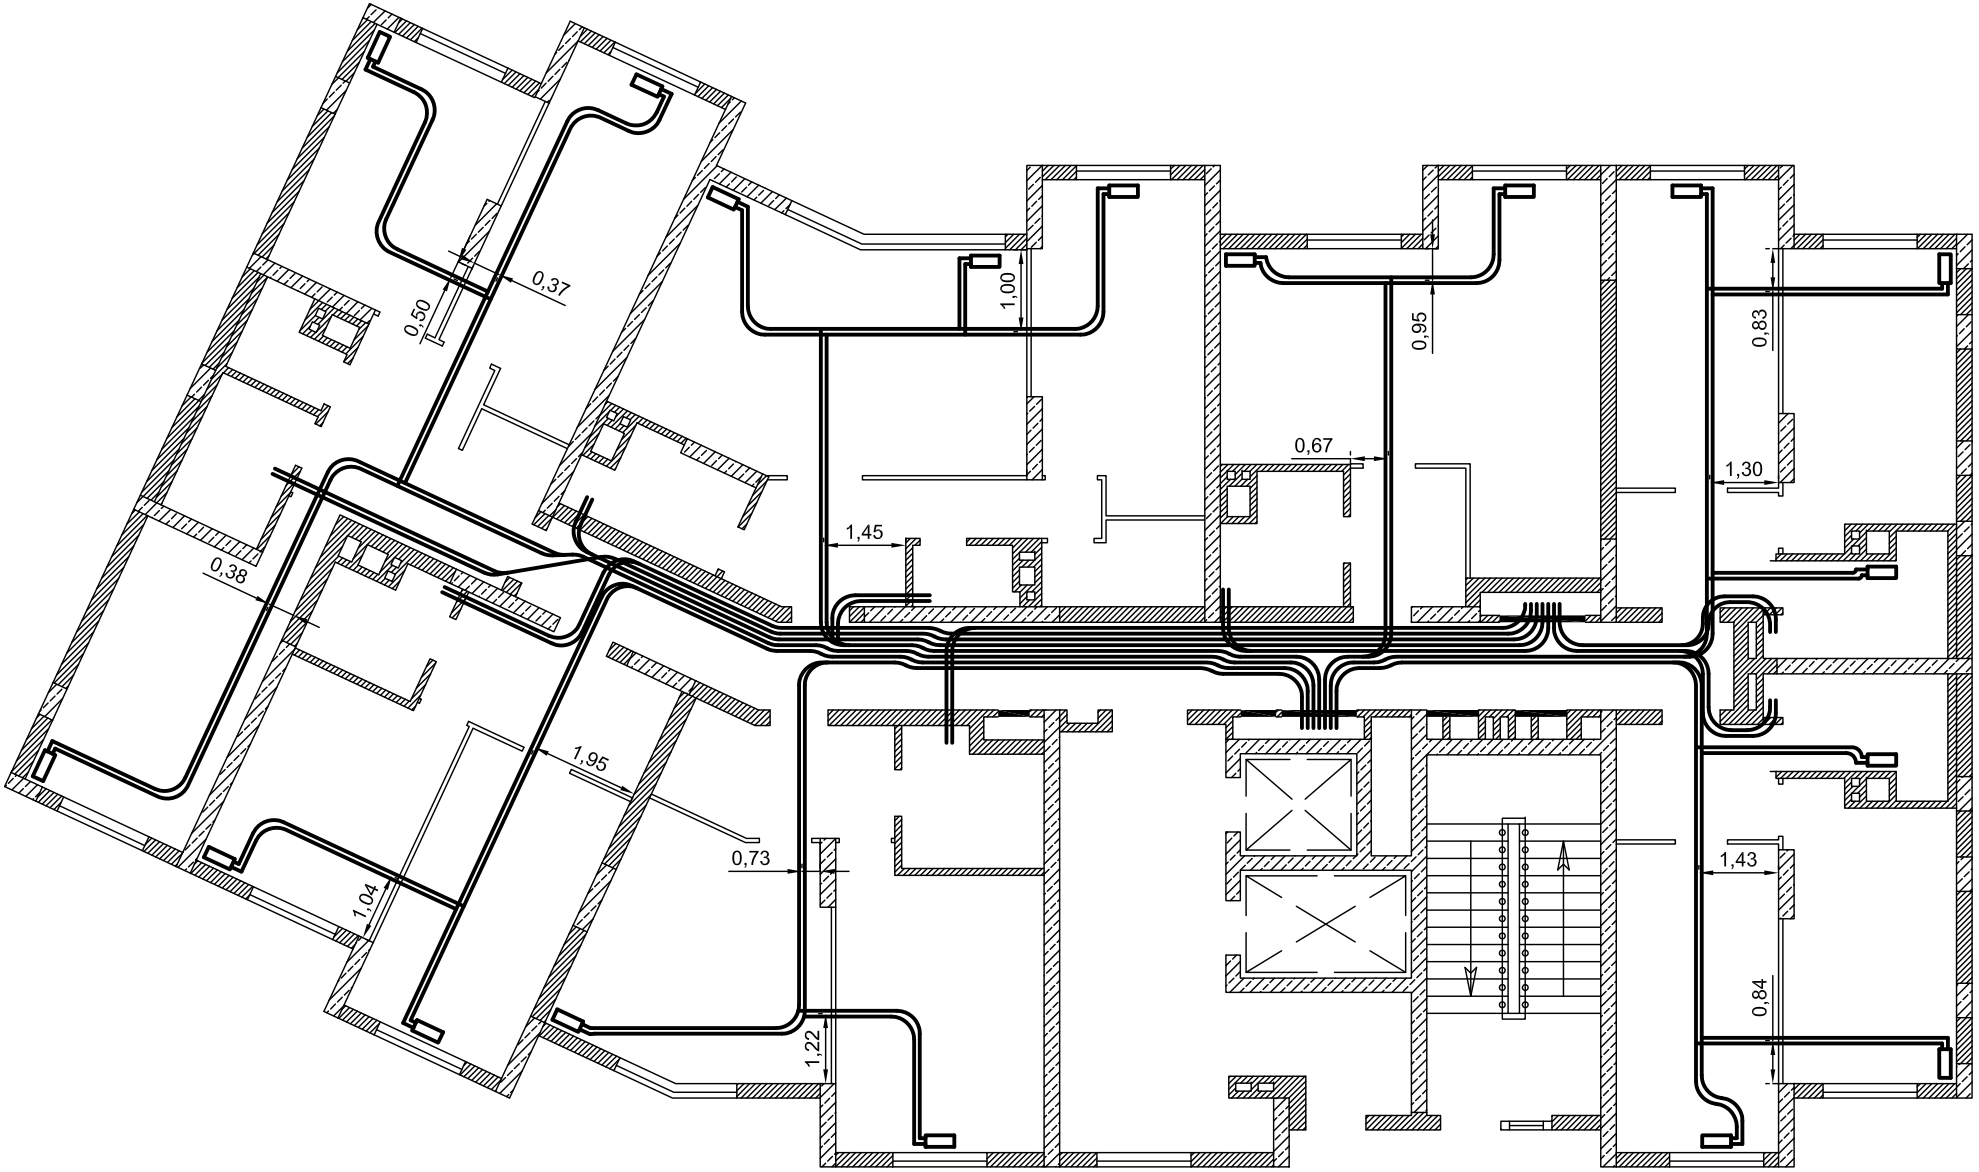

						Исполнительная схема	
						Многоквартирные жилые дома с помещениями общественного назначения, встроенно-пристроенными детскими садами, подземными автостоянками, трансформаторные подстанции, газовая котельная по ул. Водопроводная в Октябрьском районе.	
Изм.	Кол.уч	Лист	№док	Подпись	Дата		
Выполнил		Павловский			07.17.	Многоквартирный жилой дом. (5-й этап строительства) Секция 12	Стадия: ИС; Лист: 1; Листов:
Проверил		Игнатов			07.17.		
						План 4 этажа. Прокладка труб для сетей отопления и водоснабжения в подготовке пола	ООО фирма "Ремсантехмонтаж"