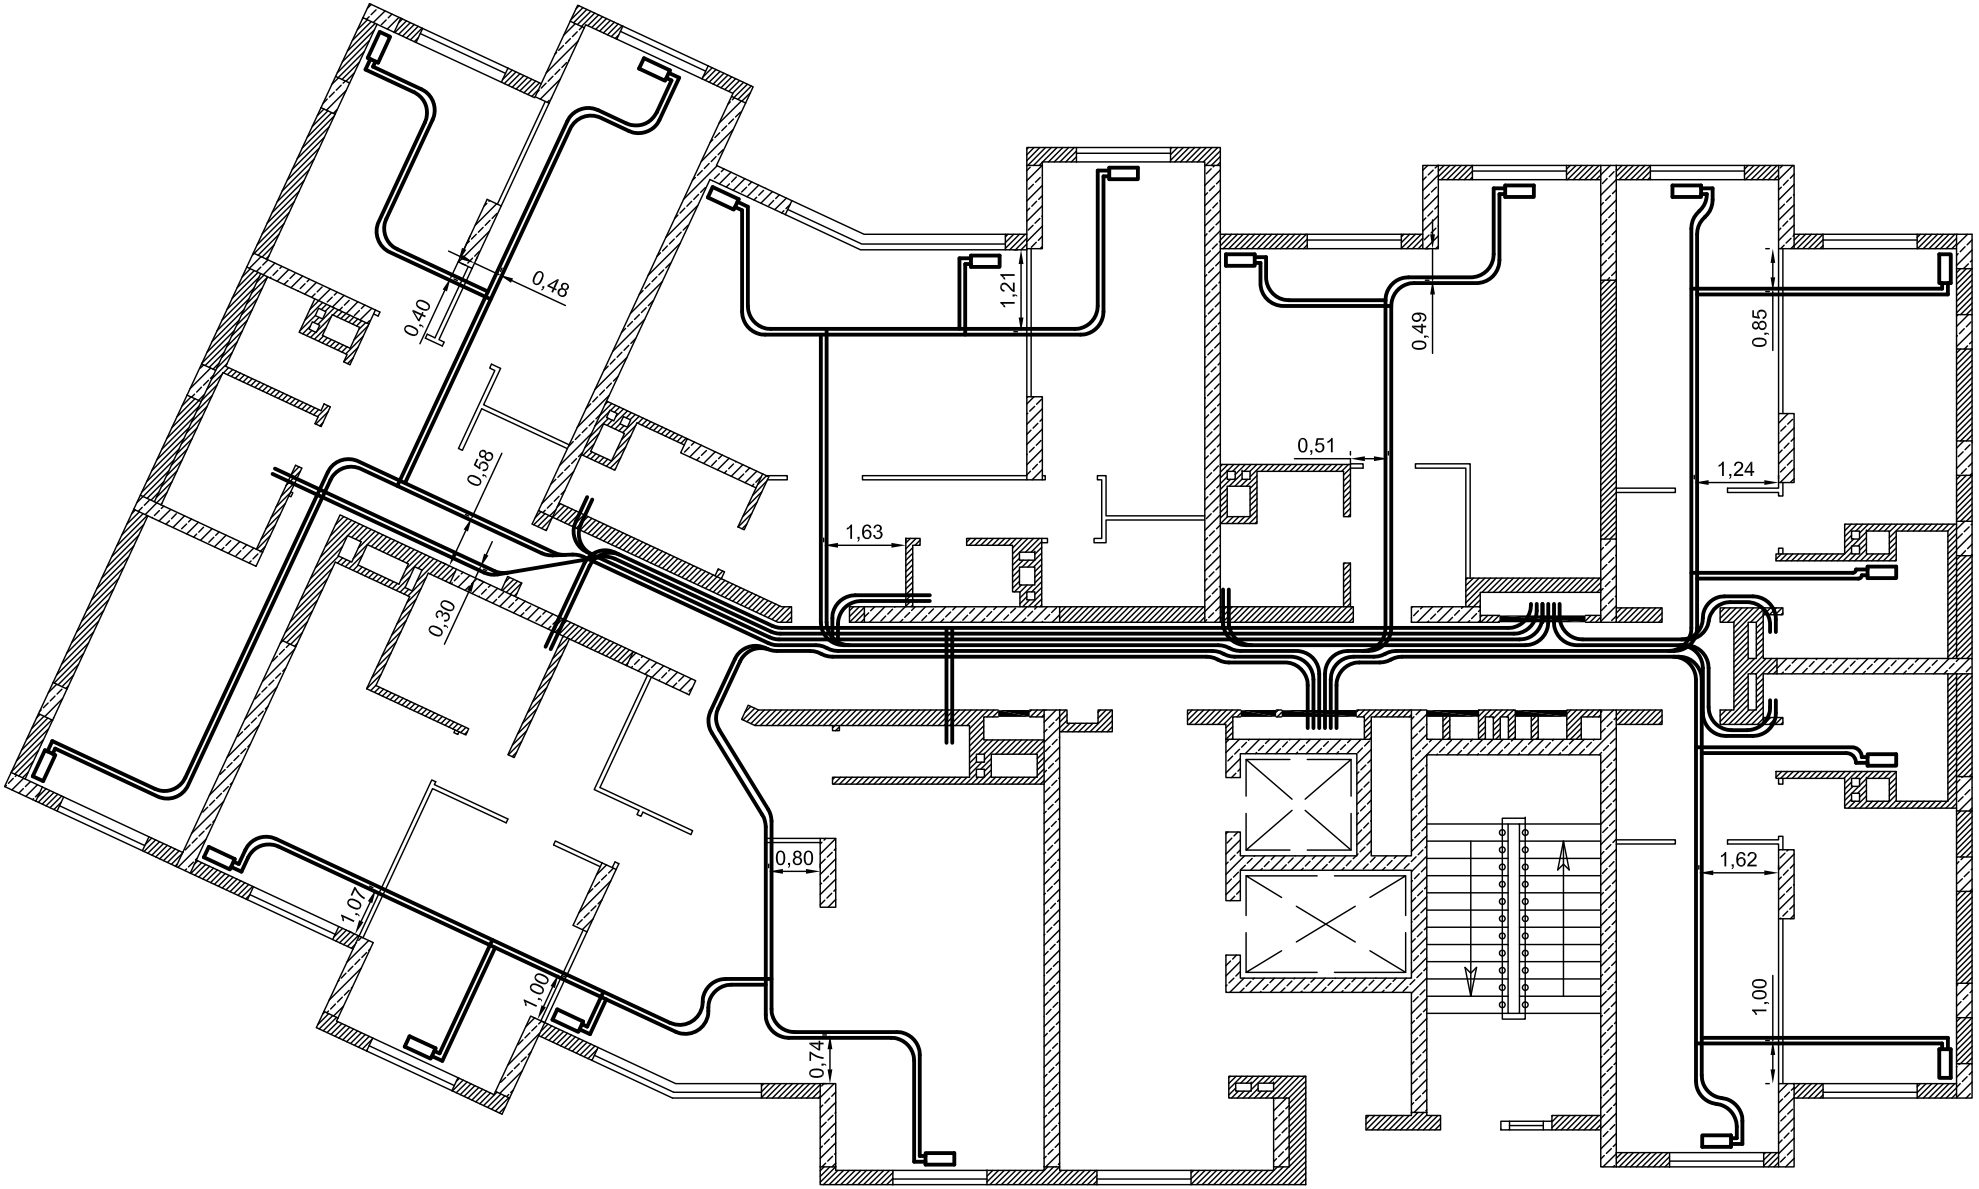

Исполнительная схема

Многоквартирные жилые дома с помещениями общественного назначения, встроенно-пристроенными детскими садами, подземными автостоянками, трансформаторные подстанции, газовая котельная по ул. Водопроводная в Октябрьском районе.

Изм.	Кол.уч	Лист	№док	Подпись	Дата
Выполнил		Павловский			09.17.
Проверил		Игнатов			09.17.

Многоквартирный жилой дом.
(5-й этап строительства)
Секция 12

Стадия	Лист	Листов
ИС	1	

План 14 этажа.
Прокладка труб для сетей отопления и водоснабжения в подготовке пола

ООО фирма "Ремсантехмонтаж"